

**OŚRODEK SPORTU I REKREACJI M.ST. WARSZAWY
W DZIELNICY BEMOWO
01-494 Warszawa, ul. Oławska 3A tel. 22 861-56-90**

Warszawa, 5 października 2021 r.

**Wykonawcy zainteresowani udziałem
w postępowaniu**

Dotyczy: postępowanie o udzielenie zamówienia publicznego o wartości nieprzekraczającej równowartości 130 tys. złotych na remont oświetlenia przy boisku piłkarskim A położonym przy ul. Obrońców Tobruku 11 w Warszawie, Ośrodek Sportu i Rekreacji m. st. Warszawy w Dzielnicy Bemowo zaprasza do składania ofert w przedmiotowym postępowaniu.

Ośrodek Sportu i Rekreacji m.st. Warszawy w Dzielnicy Bemowo informuje, że w przedmiotowym postępowaniu wpłynęły pytania dotyczące treści zapytania ofertowego. Poniżej treść pytań wraz z odpowiedziami:

Pytanie 1.

W nawiązaniu do ogłoszenia w sprawie Remont oświetlenia przy boisku piłkarskim A położonym przy ul. Obrońców Tobruku 11 w Warszawie, prosimy o podanie na jakiej wysokości są zamontowane lampy (jakiej wysokości są słupy), jakiej mocy obecnie są lampy i z jakimi kątami świecenia, ile jest lamp do wymiany.

W OPZ1 Zamawiający podaje zakres mocowy lamp od 1200W do 1500W i strumień minimalny 174000lm.

Czy Zamawiający dopuszcza oprawy o lepszych parametrach np. 1000W i 180lm/W czyli 180000lm lub 1200W i 150lm/W również 180000lm?

Które to jest boisko A. W dniu dzisiejszym oglądałem osobiście obydwie boiska i słupy z lampami.

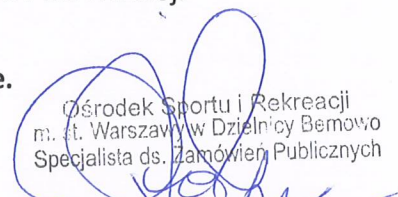
Odpowiedź:

Zamawiający dopuszcza oprawy o lepszych parametrach oraz oczekuje równomiernego oświetlenia na obszarze całego boiska A, na poziomie minimum 300 lx.

Zamawiający w załączeniu udostępnia dokumentację techniczną.

Boisko A znajduje się obok budynku głównego Bemowskiego Ośrodka Piłki Nożnej.

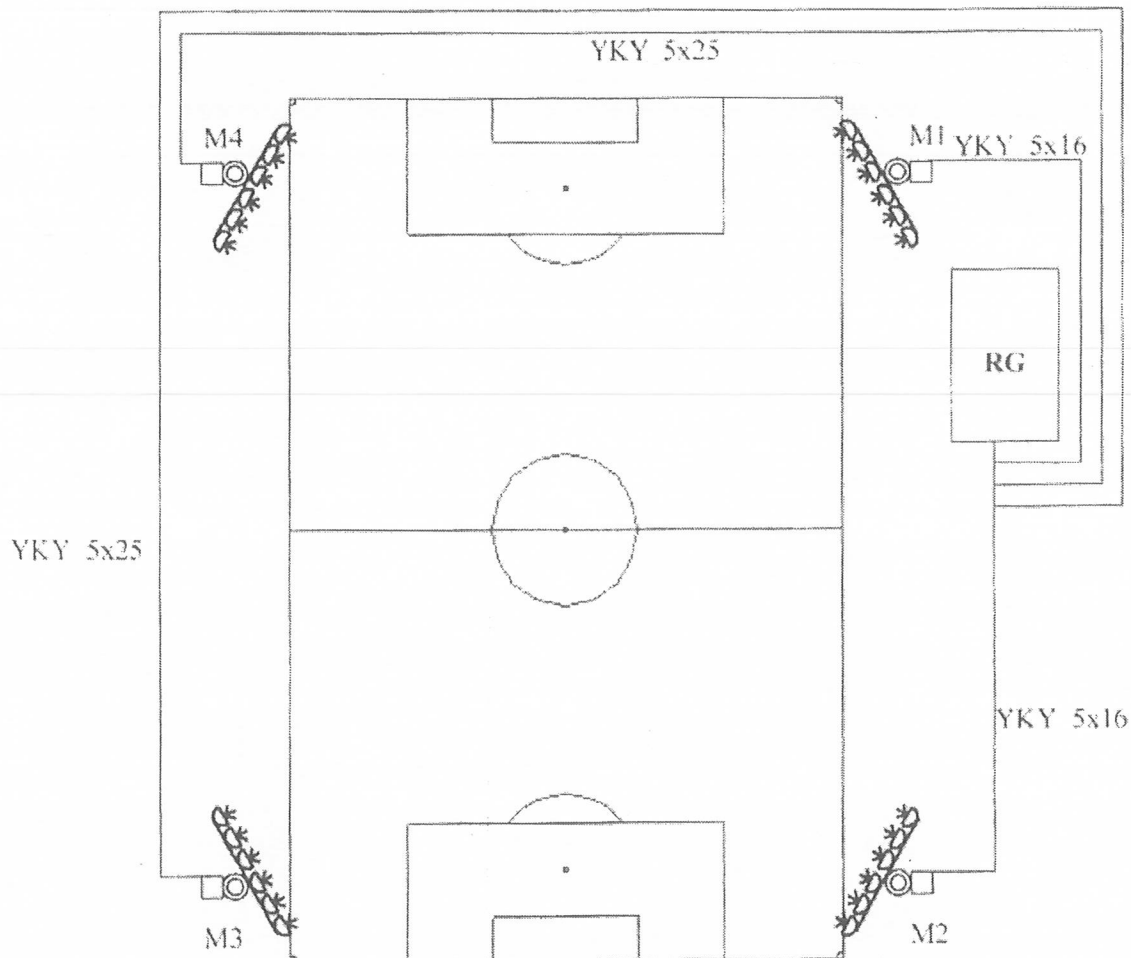
Zamawiający informuje, iż termin składania ofert nie ulega zmianie.

Ośrodek Sportu i Rekreacji
m. st. Warszawy w Dzielnicy Bemowo
Specjalista ds. Zamówień Publicznych

Paulina Ptasinska




OBIEKT. OŚWIETLENIE ARENY GŁÓWNEJ NA MIĘDZYSZKOLNYM BEMOWSKIM OŚRODKU PIŁKI NOŻNEJ
PRZY UL. OBRONCÓW TOBRUKU W WARSZAWIE

DATA POMIARÓW LUTY 2008

INWENTARYZACJA POWYKONAWCZA



LEGENDA

-  - korona z 6 oprawami MUSCO 1500W
-  - maszt stalowy MUSCO 21m + szafka sterownicza
-  - Rozdzielnia główna